




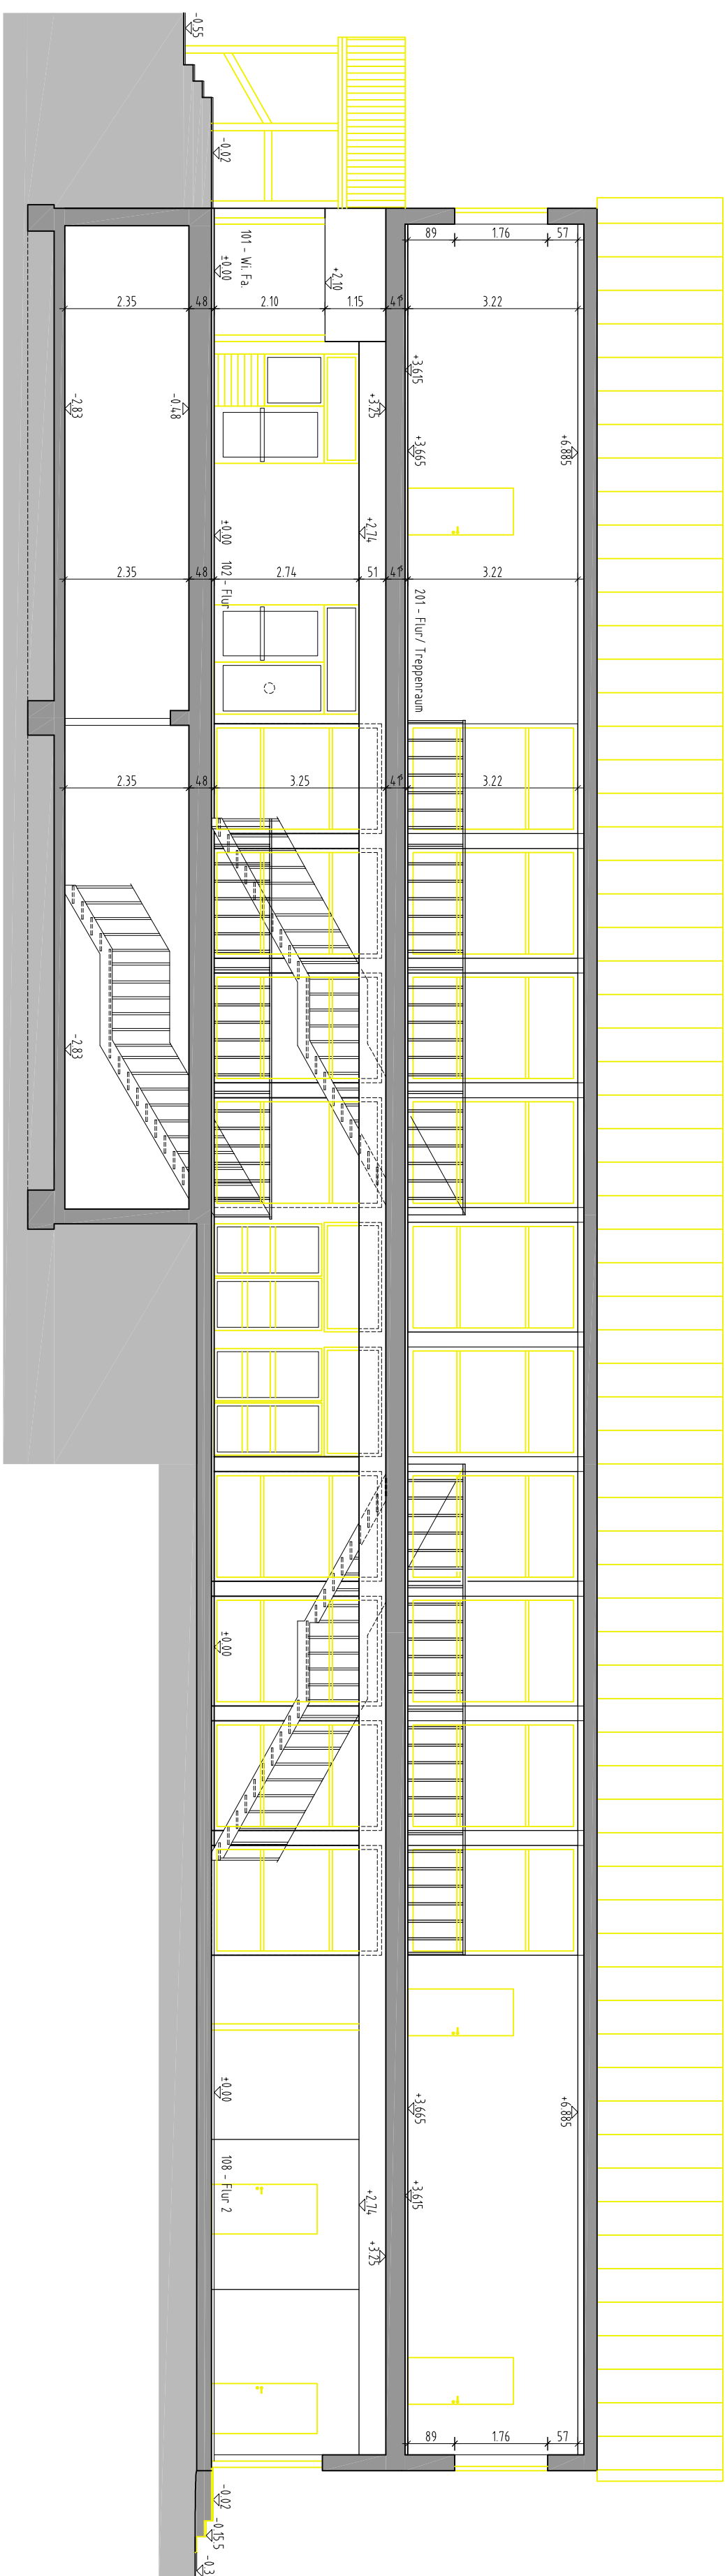


Schnitt B-B M. 1:100

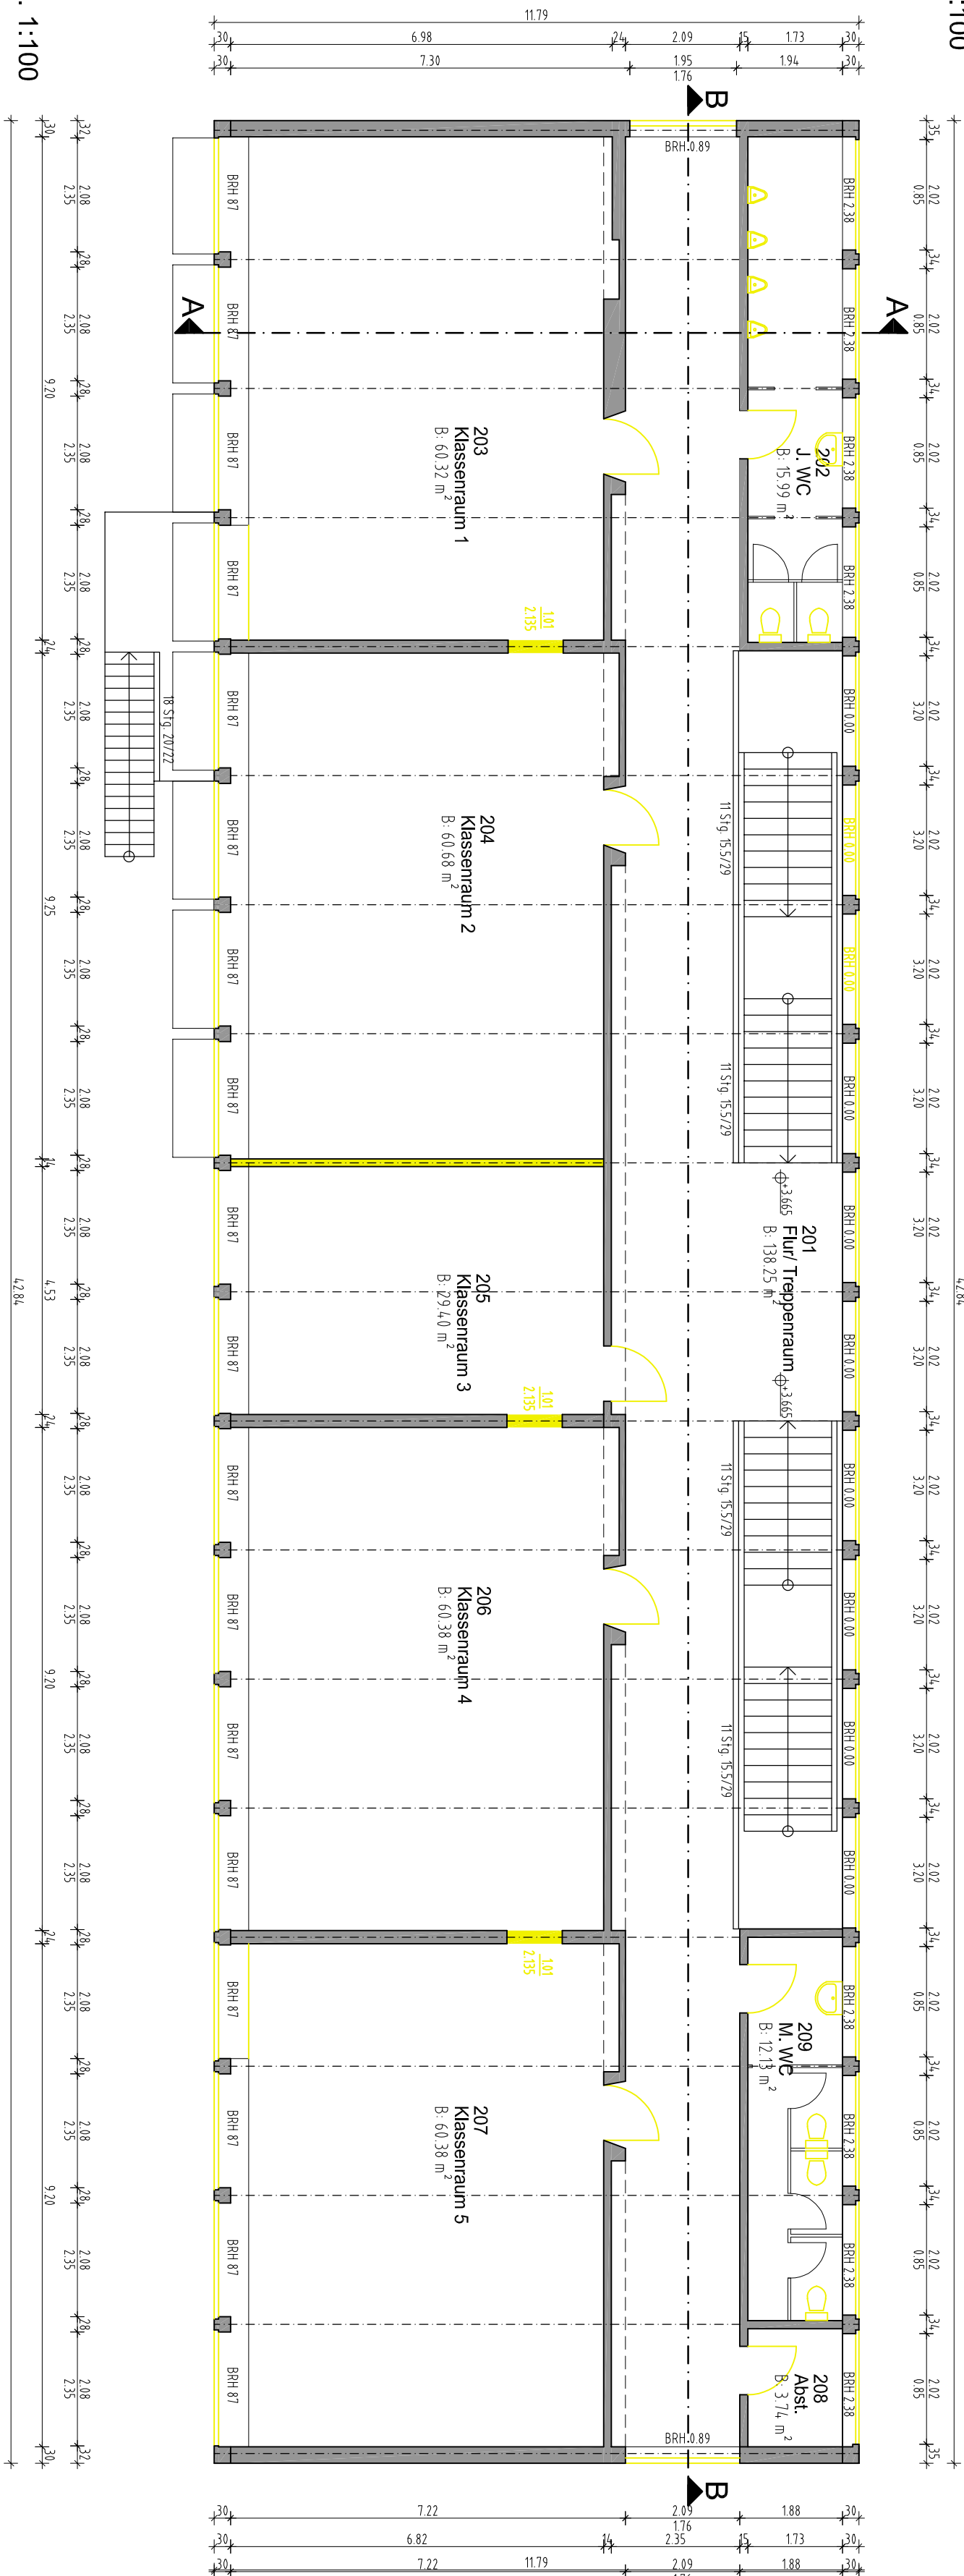


Grundriss OG M. 1:100

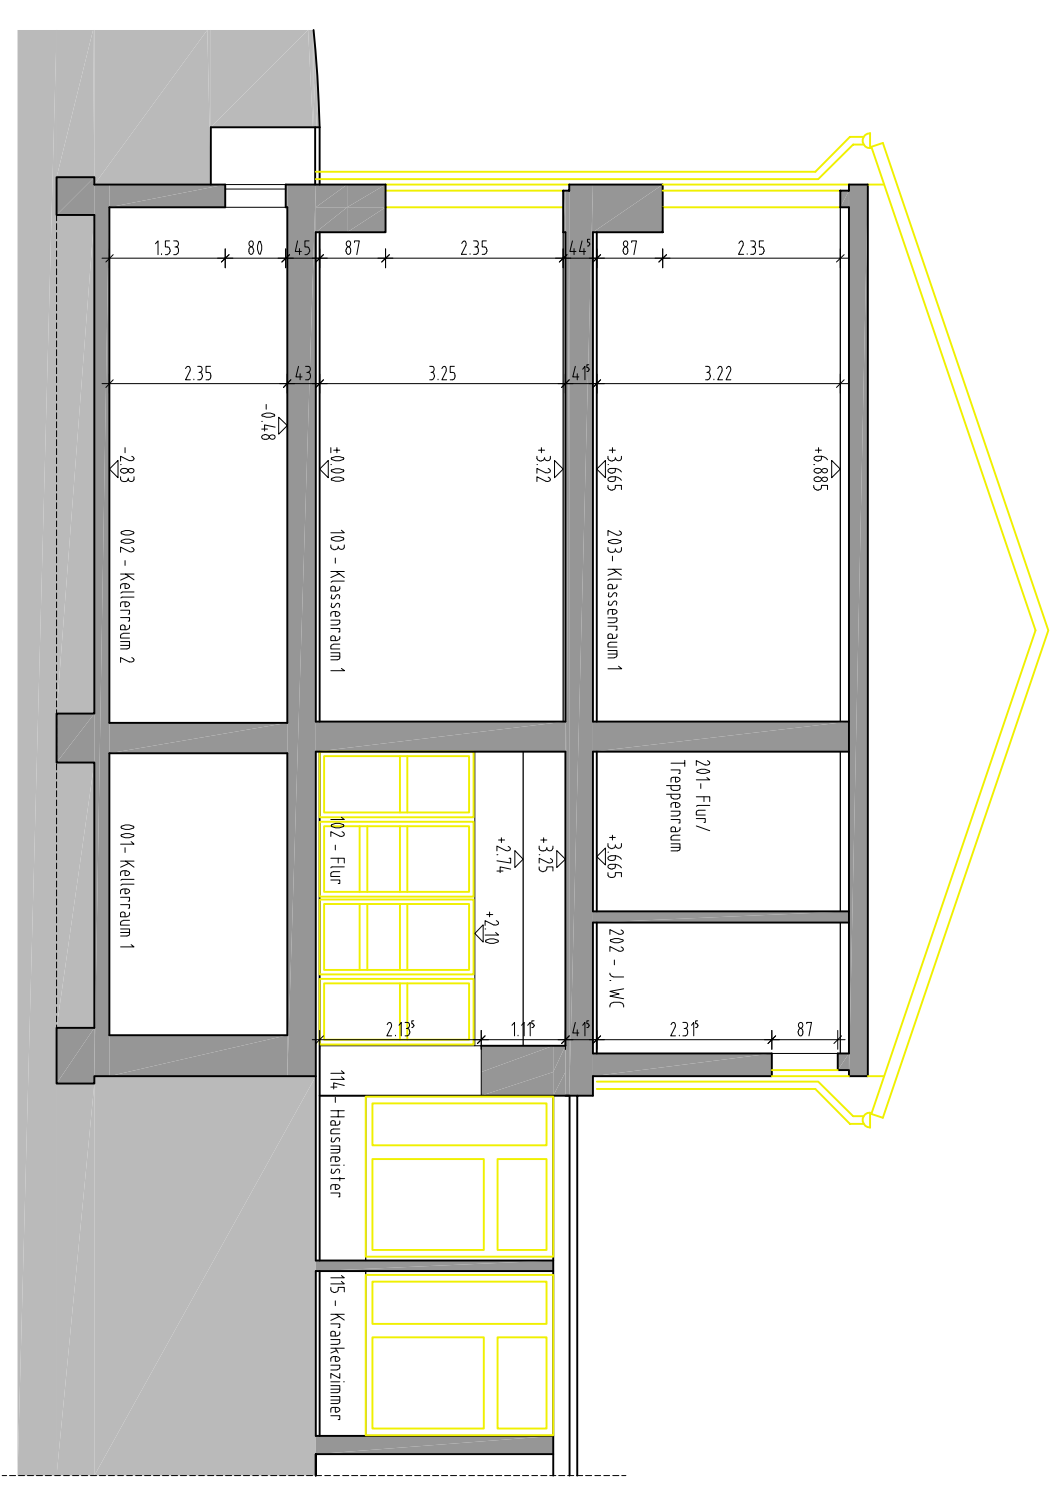

Schnitt A-A M. 1:100

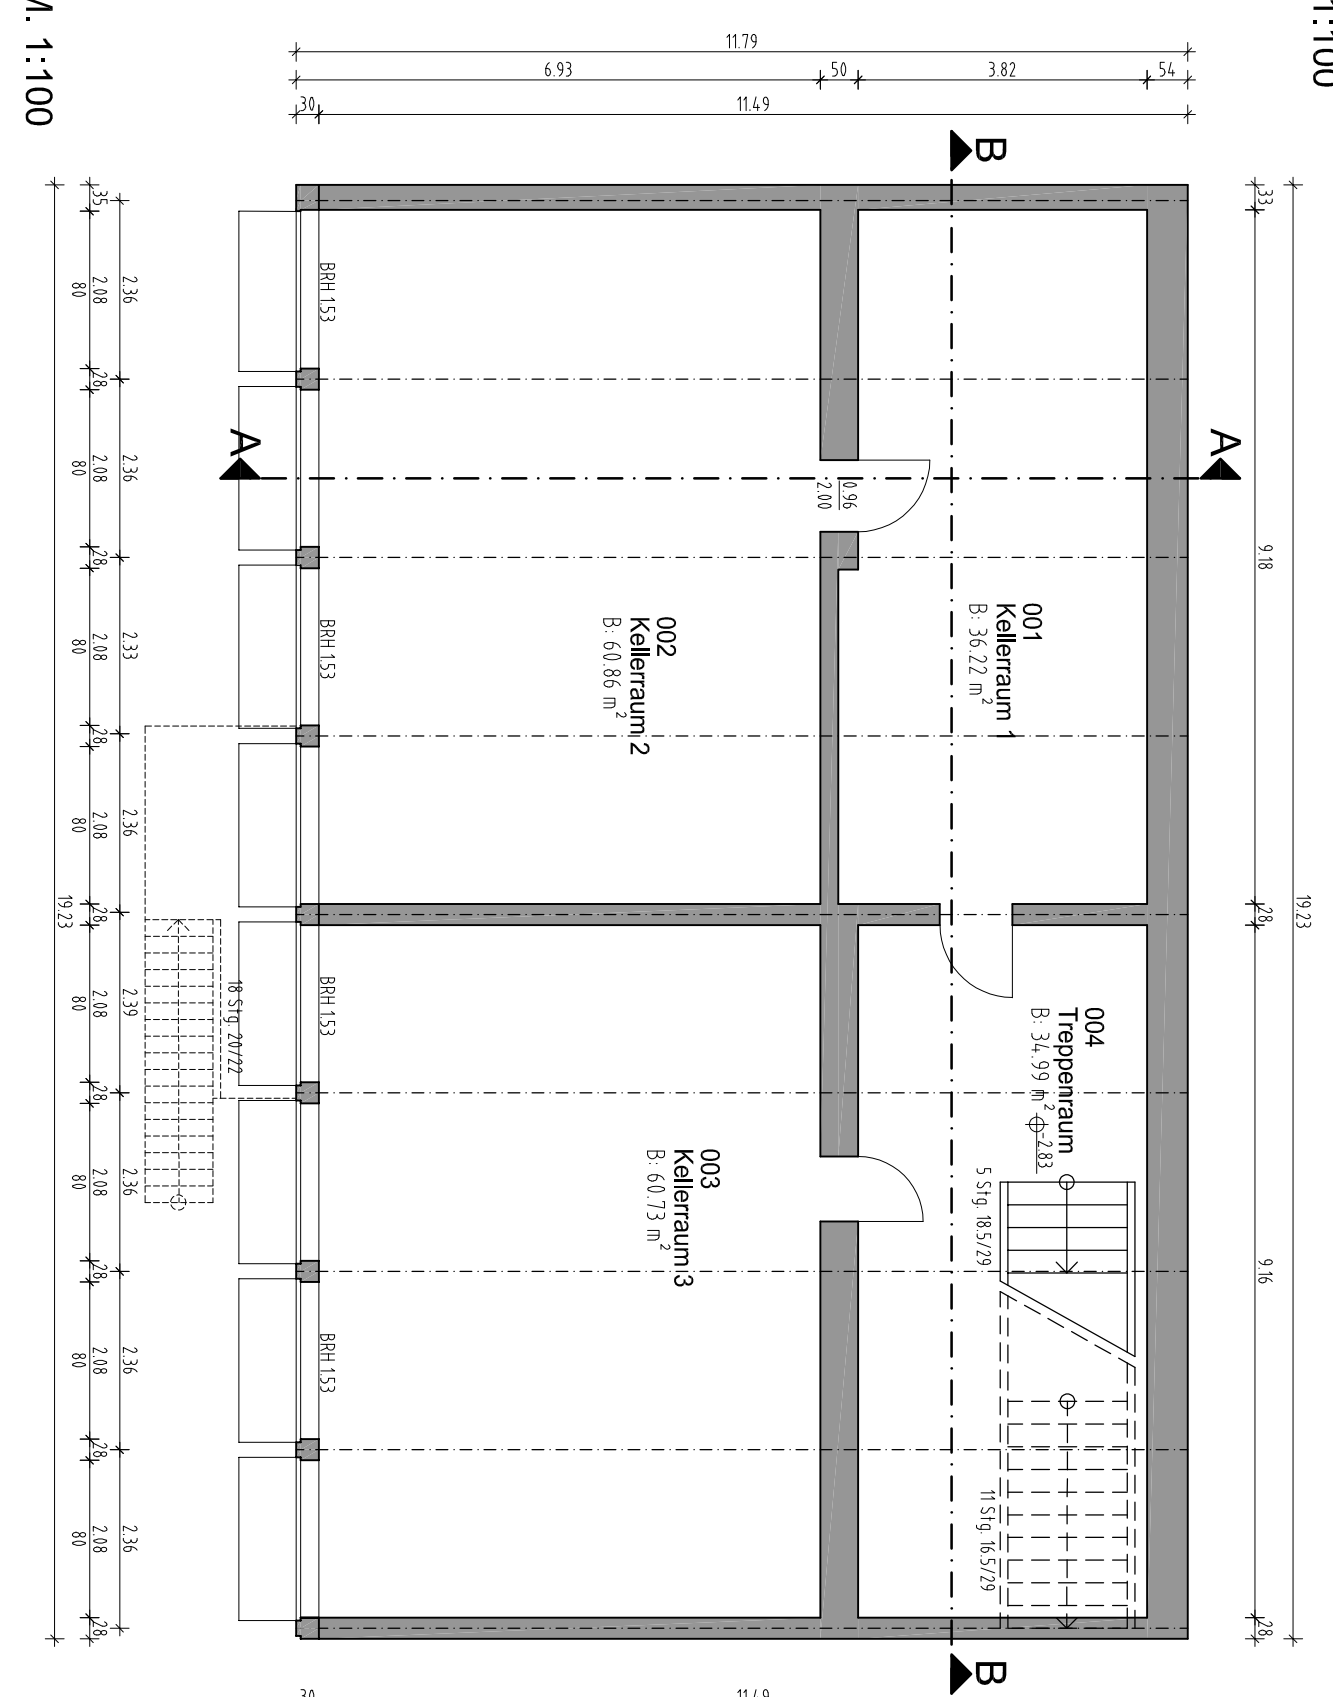

Grundriss KG M. 1:100

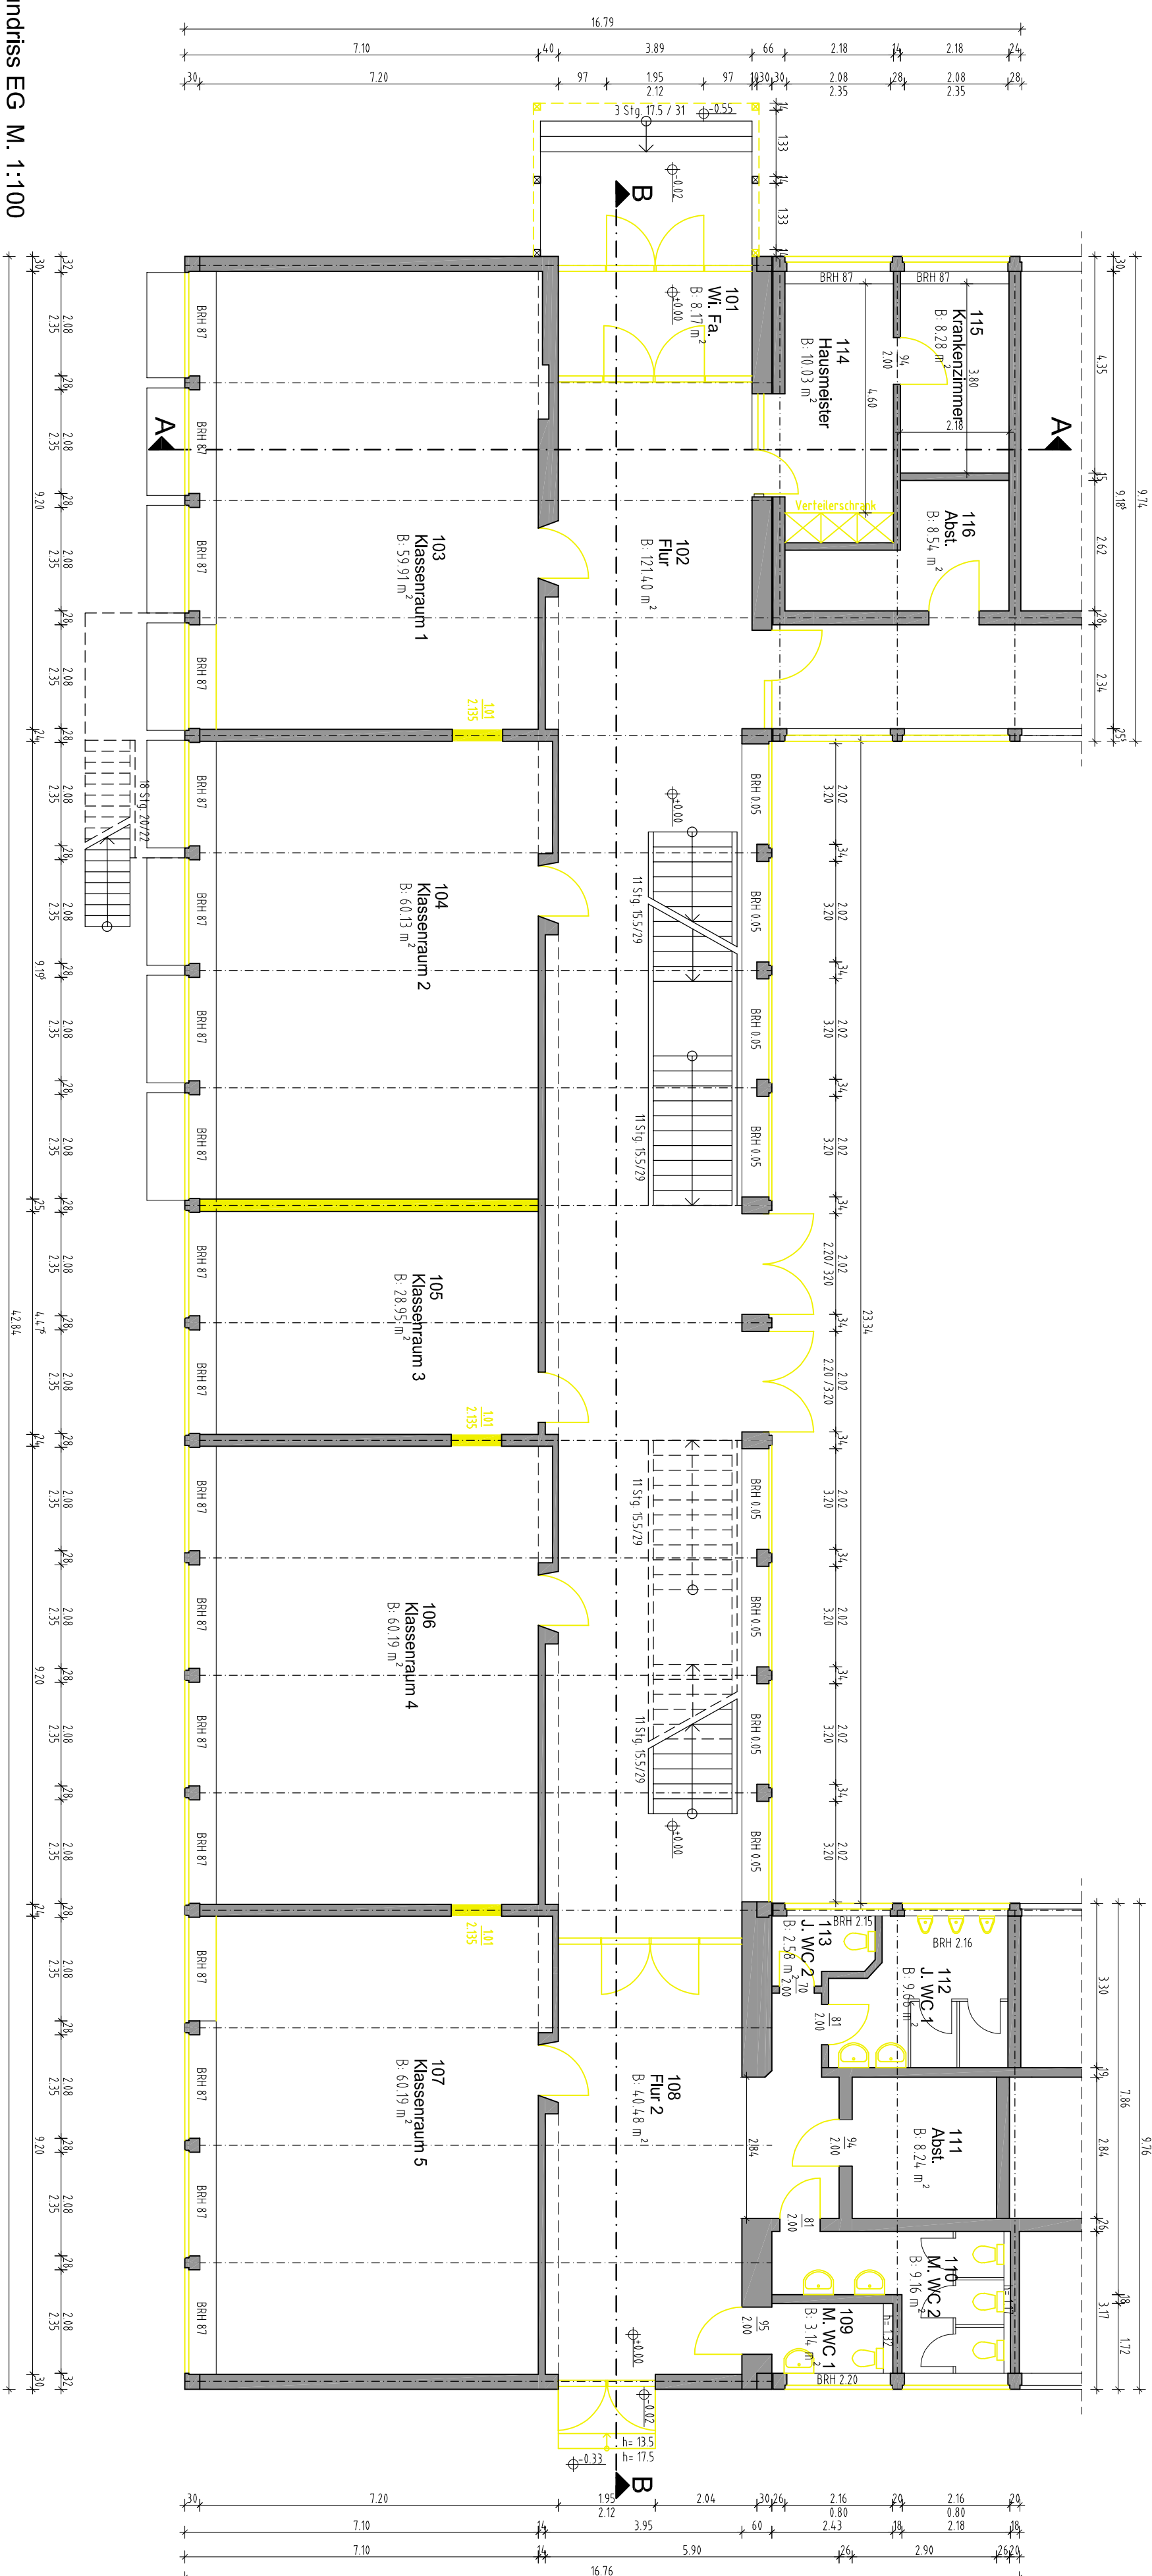[illegible]

Bestand	Abbruch

LEGENDE

ARCHITEKTURBÜRO
PAUKER

DIPL.-ING. ARCHITEKT
BERND PAUKER

BAUHERR:

Samtgemeinde Lüchow (Wendland)
Amtsweg 4
29439 Lüchow (Wendland)

BAUVORHABEN:

Bestandsaufnahme Grundschule Schnega

PLANDARSTELLUNG:

Bestandsplan mit Abbruch LPH 2

PLAN-NR.:

2 - 101 MASSTAB: 1 : 100

PLANINHALT:

Grundrisse und Schnitte

PROJ.NR.: 150 - 23

Datum 20.11.2023

Grundriss EG M. 1:100

Gez. m
Blattgröße: A1